

**Coordonnées des points**


Numéro	X	Y	Z
CL1	238972,333	151509,704	76,620
CL2	238998,140	151493,157	76,360
CL3	239023,328	151478,568	76,130

Légende	
	Coffret électrique
	Emprise d'ouverture barrière
	Zone béton
	Trottoir
	Bordure
	Filet eau
	Voie
	Asphalte
	Empierrement
	Cadastré bâtiment
	Dallage
	Lampadaire
	Taquet égout
	Avaloir
	Panneau de signalisation
	Limite cadastrale intégrée
	Taquet
	Clou Géomètre
	Liseré contour parking
	Rampe
	Massif
	Barrière
	Taquet Eau
	Poubelle publique
	Taquet Gaz
	Muret
	Chasse roue
	Applique murale
	Gaine

**Commune Herstal/Division 3/Section E**

*Plan As-Build*

<b>Objet du plan :</b> Levé topographique en vue de réaliser un plan As-build	<b>Auteur :</b> Fauzi Genca Ing.Géomètre	<b>Dossier :</b> 196038 Urbeo
<b>Adresse du site :</b> Rue Laixheau, 57 4040 Herstal	<b>Date du levé :</b> 28/10/2019	<b>Echelle :</b> 1/200
<b>Référence cadastrale :</b> Parcelle 1033r		

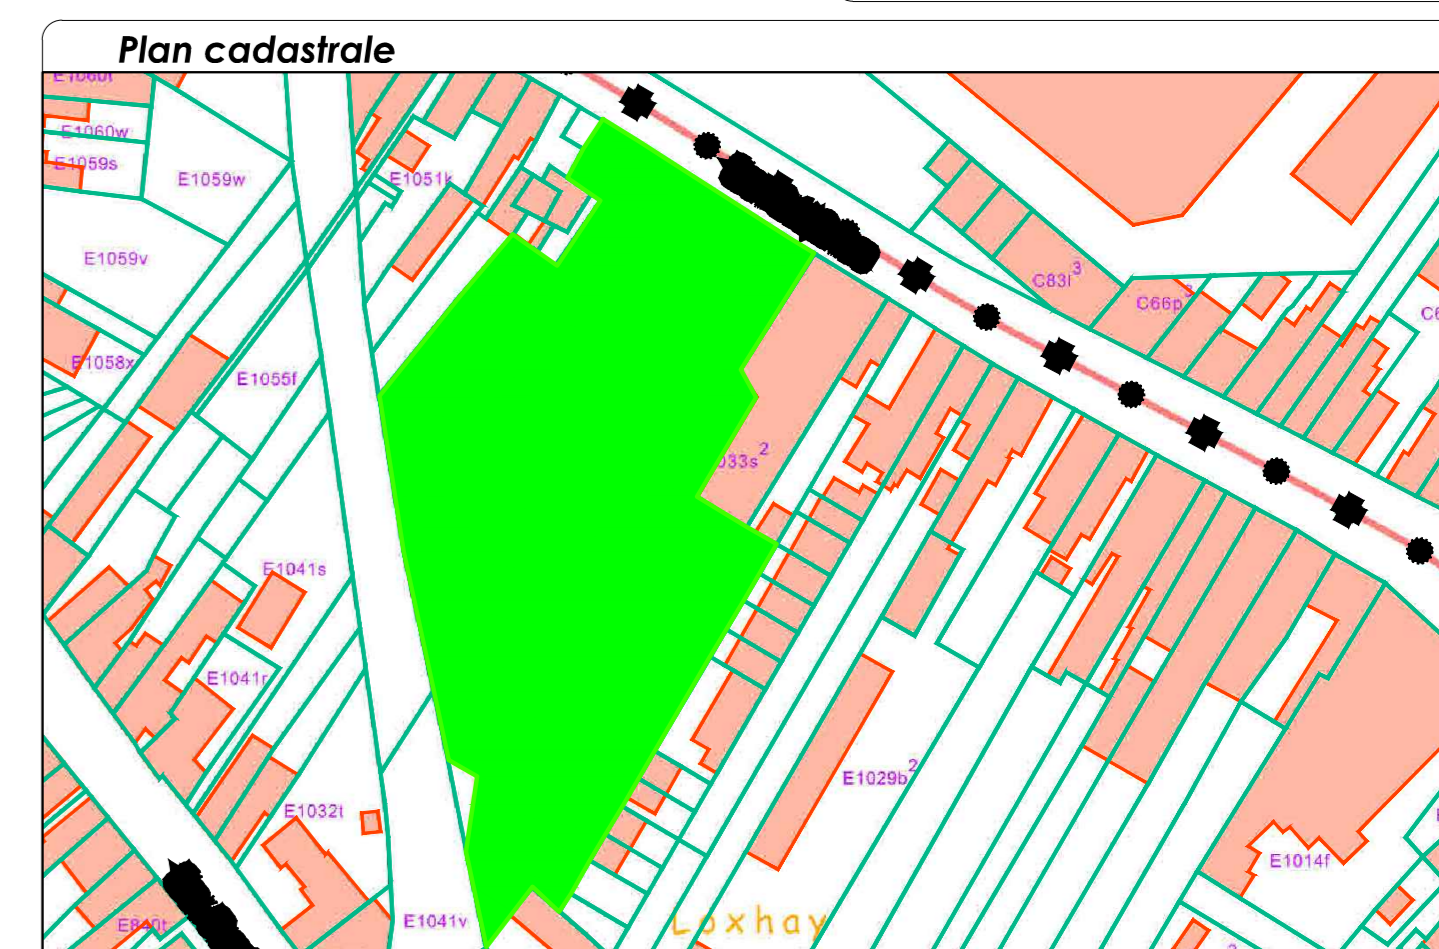

Indice :	Date :	Modifications :
A	21/11/2019	
Remarque : Limite cadastrale intégrée		



Herstal (Sart Tilman) 13, 0140 Sprimont  
Tél : +32 4 360 24 44  
Fax : +32 4 360 23 03

